PL13

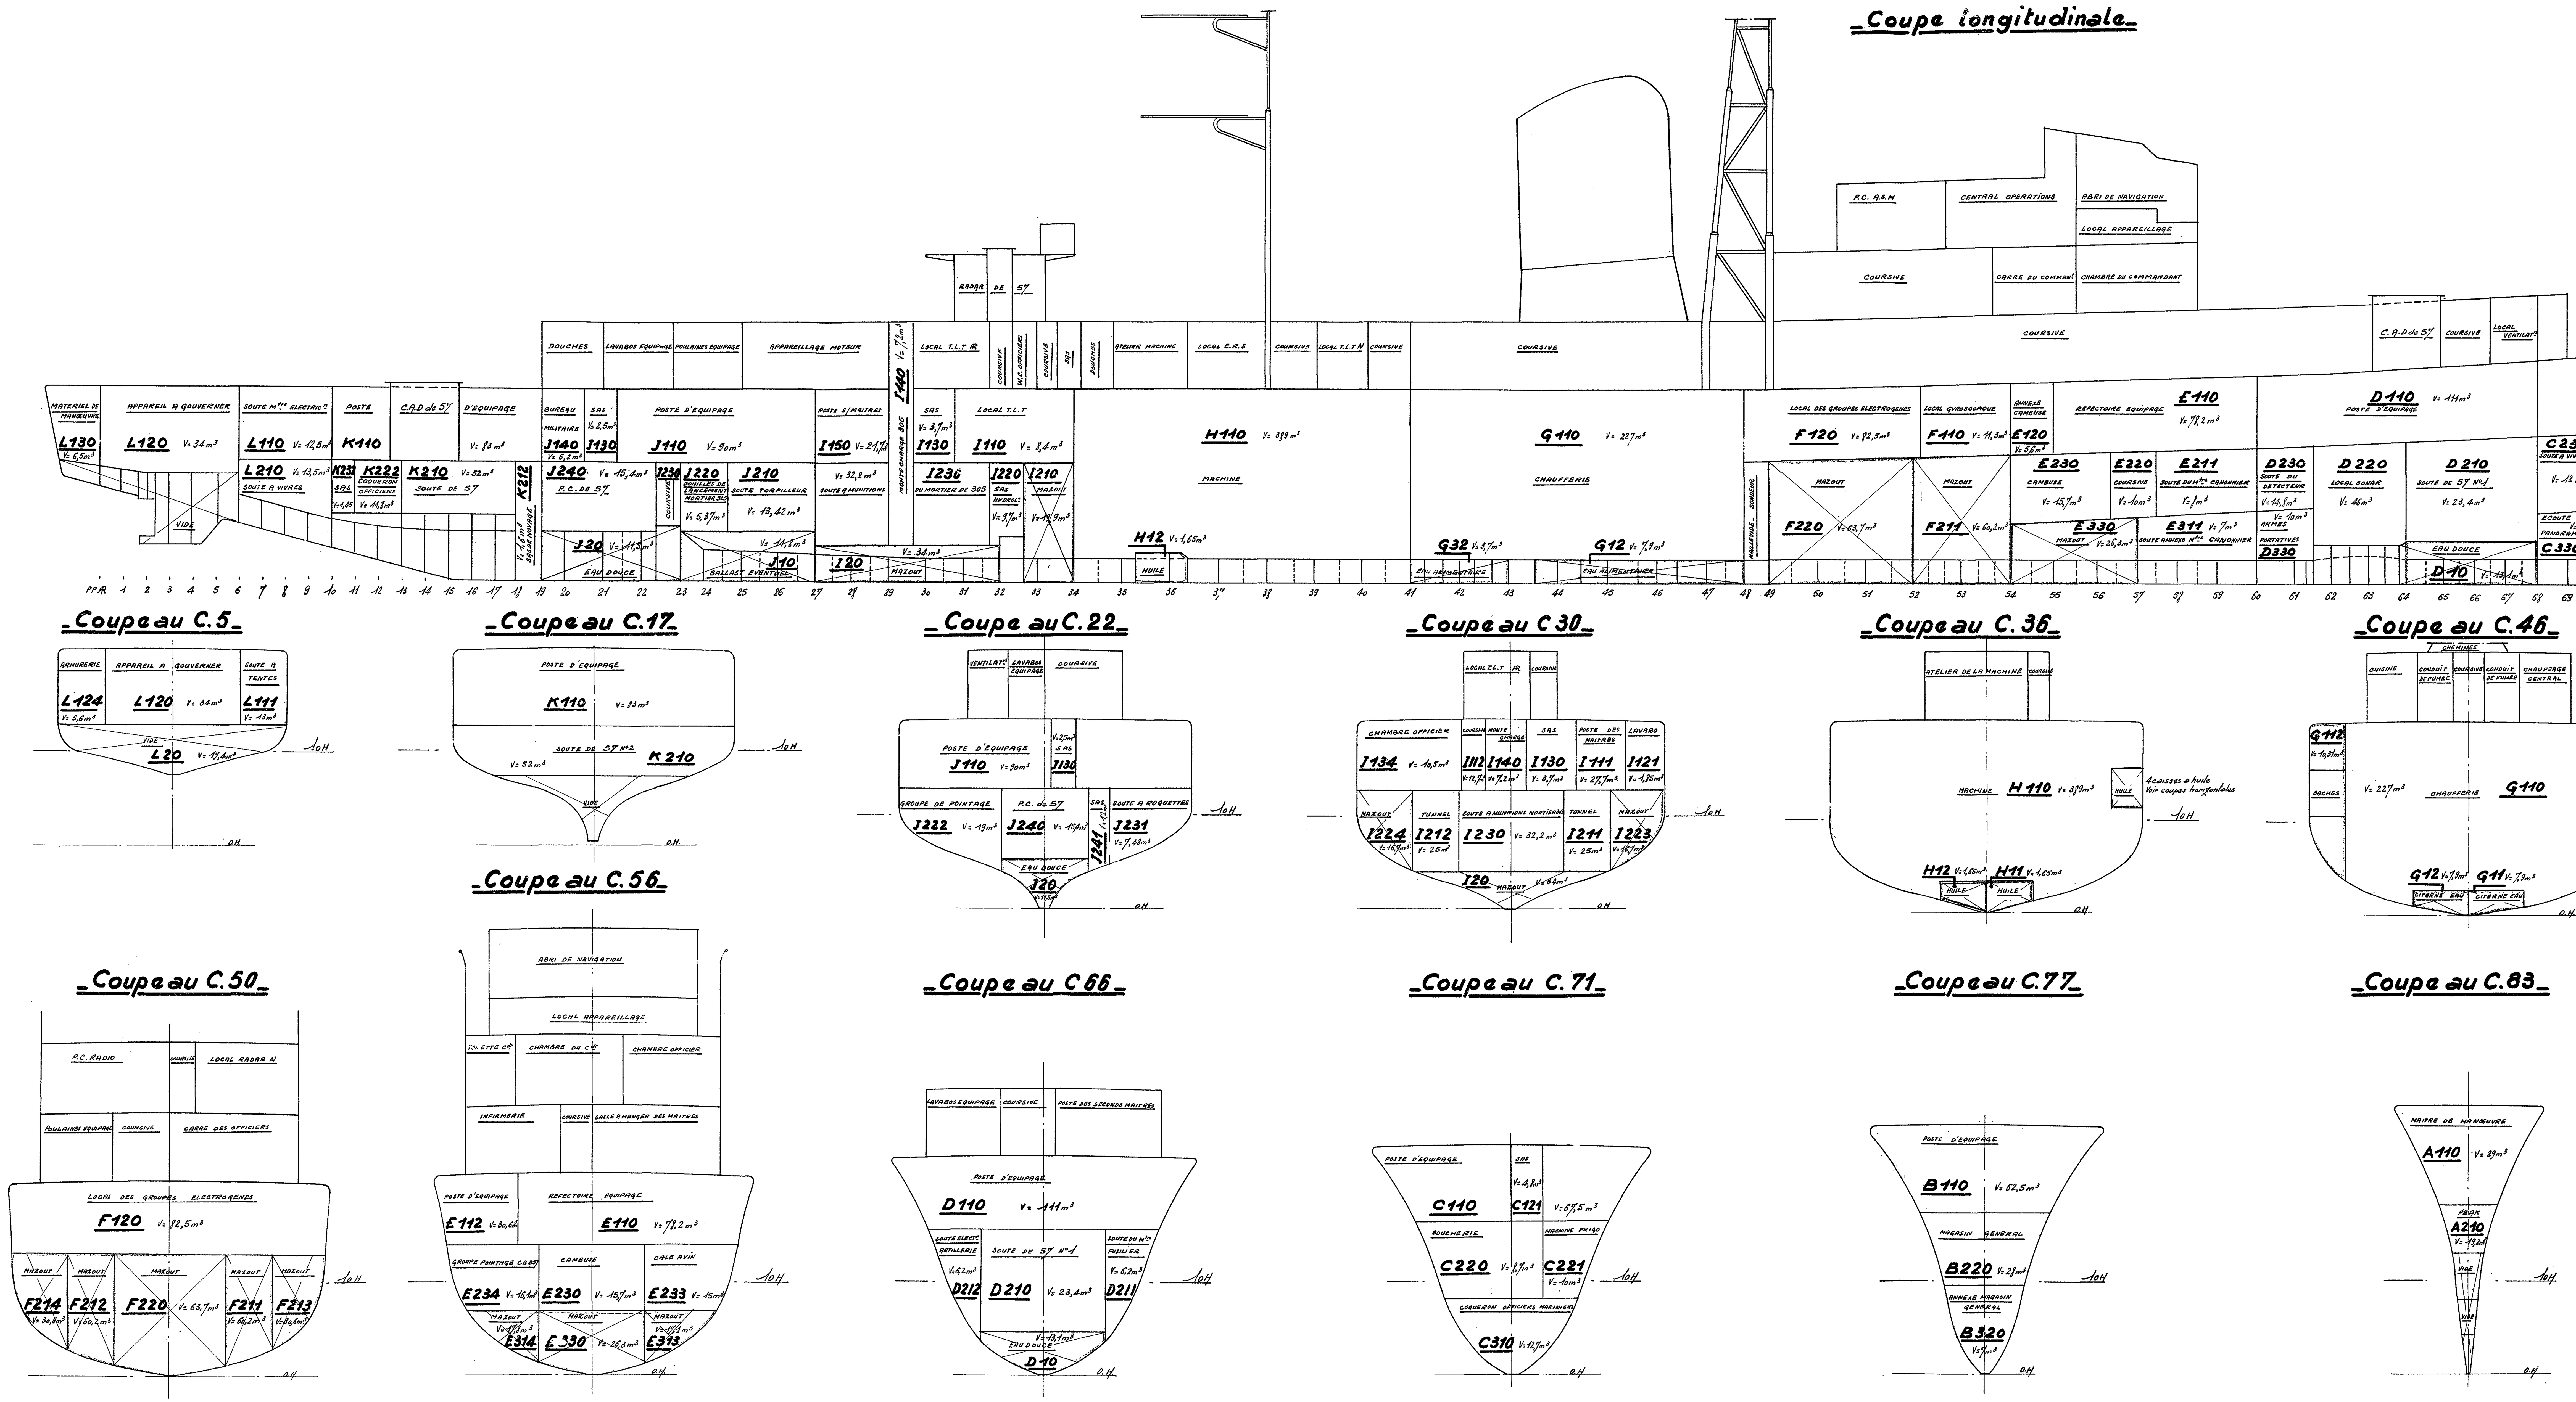

Escorteurs rapides
L'ALSACIEN
LE PROVENÇAL. LE VENDÉEN.
Construits sur les plans du Service Technique des Constructions et Armes Navales

COMPARTIMENTAGE

COUPES LONGITUDINALE ET TRANSVERSALES

Conforme à l'exécution

Echelle : 15 mm par m

Lorient le 10 janvier 1961

L'Ingénieur en Chef
du Génie Maritime PASCAL

L'Ingénieur en Chef
du Génie Maritime PICARD
Chef de la Section des Constons Neuves

L'Ingénieur Général
du Génie Maritime CASTELLAN
Directeur des Constructions et Armes Navales